


FASAD MOT NORR



FASAD MOT ÖSTER

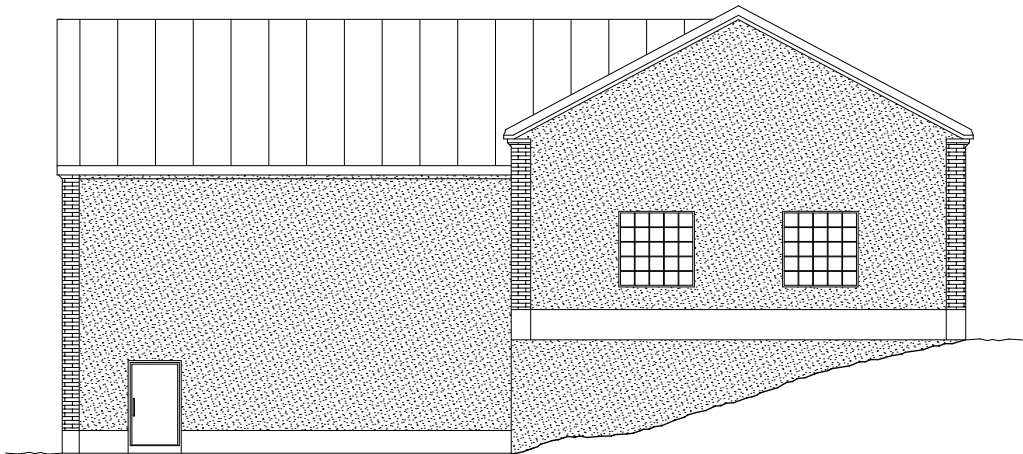


FASAD MOT VÄSTER



FASAD MOT SÖDER

SKALA 1:200

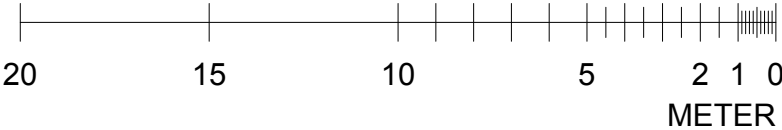

BET	ANT	ÄNDRING AVSER	DATUM	SIGN
RELATIONSHANDLING				
SICKLAÖN 145:16				
<div><div></div><div>VIZ ARKITEKTONTOR</div></div>				
UPPDRAG NR	RITAD AV		HANDLAGGARE	
	Filippo Massaro			
DATUM	ANSVARIG			
2011-02-09		Anna Lindqvist		
FASADER				
HUS 56				
SKALA	NUMMER			BET
A1 - 1:100 A3 - 1:200	A30-301			